

ПРИВАТНЕ ПІДПРИЄМСТВО "ОЦКО"
м. Бровари, вул. Грушевського, 7 н/п №2, код ЄДРПОУ 32973097
тел. (044) 240-89-62

(суб'єкт господарювання, місцезнаходження, код за ЄДРПОУ, контактна інформація (телефон, e-mail))

Інвентаризаційна справа № 01/06/22

ТЕХНІЧНИЙ ПАСПОРТ

на квартиру (кімнату, жилий блок, секцію) № 207
у житловому будинку (гуртожитку) № 42-A
(непотрібне викреслити)

~~вулиця (провулок, площа)~~ проспект Перемоги
~~місто (селище, село)~~ Київ
~~район~~ Шевченківський
~~область~~ -

Замовник технічної інвентаризації або уповноважена ним особа (прізвище, ім'я, по батькові
фізичної особи або найменування юридичної особи)

ТОВ "Київський завод світлочутливих матеріалів "ФОТОН"

Паспорт виготовлено станом на
" 01 " 06 2022 р.

Керівник

(підпис)

Юрчевський Є. І.

(П.І.Б.)

Виконав

Заковоротний А. М. АЕ № 002477

(П.І.Б., серія, номер кваліфікаційного сертифіката)

Перевірив

(підпис)

Заковоротний А. М. АЕ № 002477

(П.І.Б., серія, номер кваліфікаційного сертифіката)

Примітка. Дані технічного паспорта актуальні протягом одного року з дати проведення технічної інвентаризації.

ХАРАКТЕРИСТИКА КВАРТИРИ (КІМНАТИ, ЖИЛОГО БЛОКУ, СЕКЦІЇ) У БУДИНКУ КВАРТИРНОГО ТИПУ (ГУРТОЖИТКУ)

Рік спорудження/реконструкції	Серія проекту	Опис основних конструктивних елементів			Інженерне обладнання				Висота (м)	Загальна площа (кв. м)	Об'єм (куб. м)
		стіни	переkritтя	підлога	електрика	водопровід	каналізація	газопровід			
1	2	3	4	5	6	7	8	9	10	11	12
2022	---	з/б каркас з заповненням цеглою	з/б моноліт	бетонна	так	так	так	ні	3.00	-	-

ПЛАН

квартири (кімнати, жилого блоку, секції) № 207
у будинку квартирного типу (гуртожитку)
(вказати необхідне)

вулиця (провулок, площа) _____ проспект Перемоги _____, буд. № 42-А



місто (селище, село) _____ Київ _____

район _____ Шевченківський _____, область _____

Масштаб 1:200

Поверх 22, літ. " А "

Поверх 23, літ. " А "

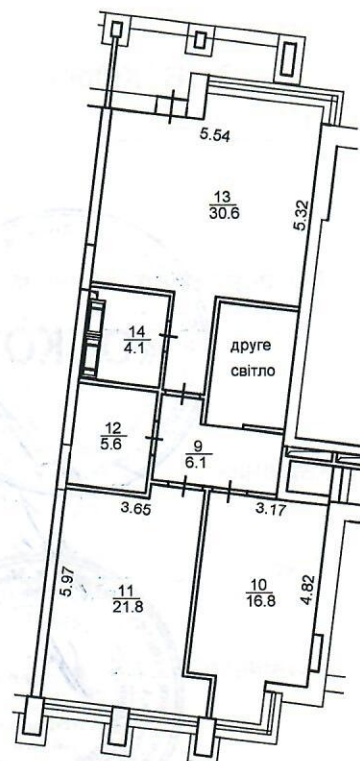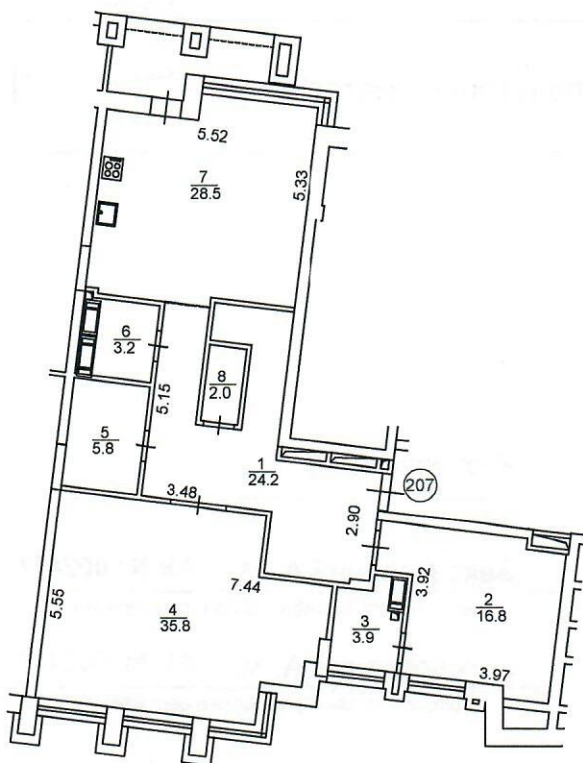

ЕКСПЛІКАЦІЯ

приміщень квартири (кімнати, жилого блоку, секції, посімейного, спільного заселення) № 207
(вказати необхідне)

вулиця (пробулок, площа) _____ проспект Перемоги _____, буд. № 42-А

місто (селище, село) Київ

район Шевченківський, область ---

[illegible]